


Príloha č. 1

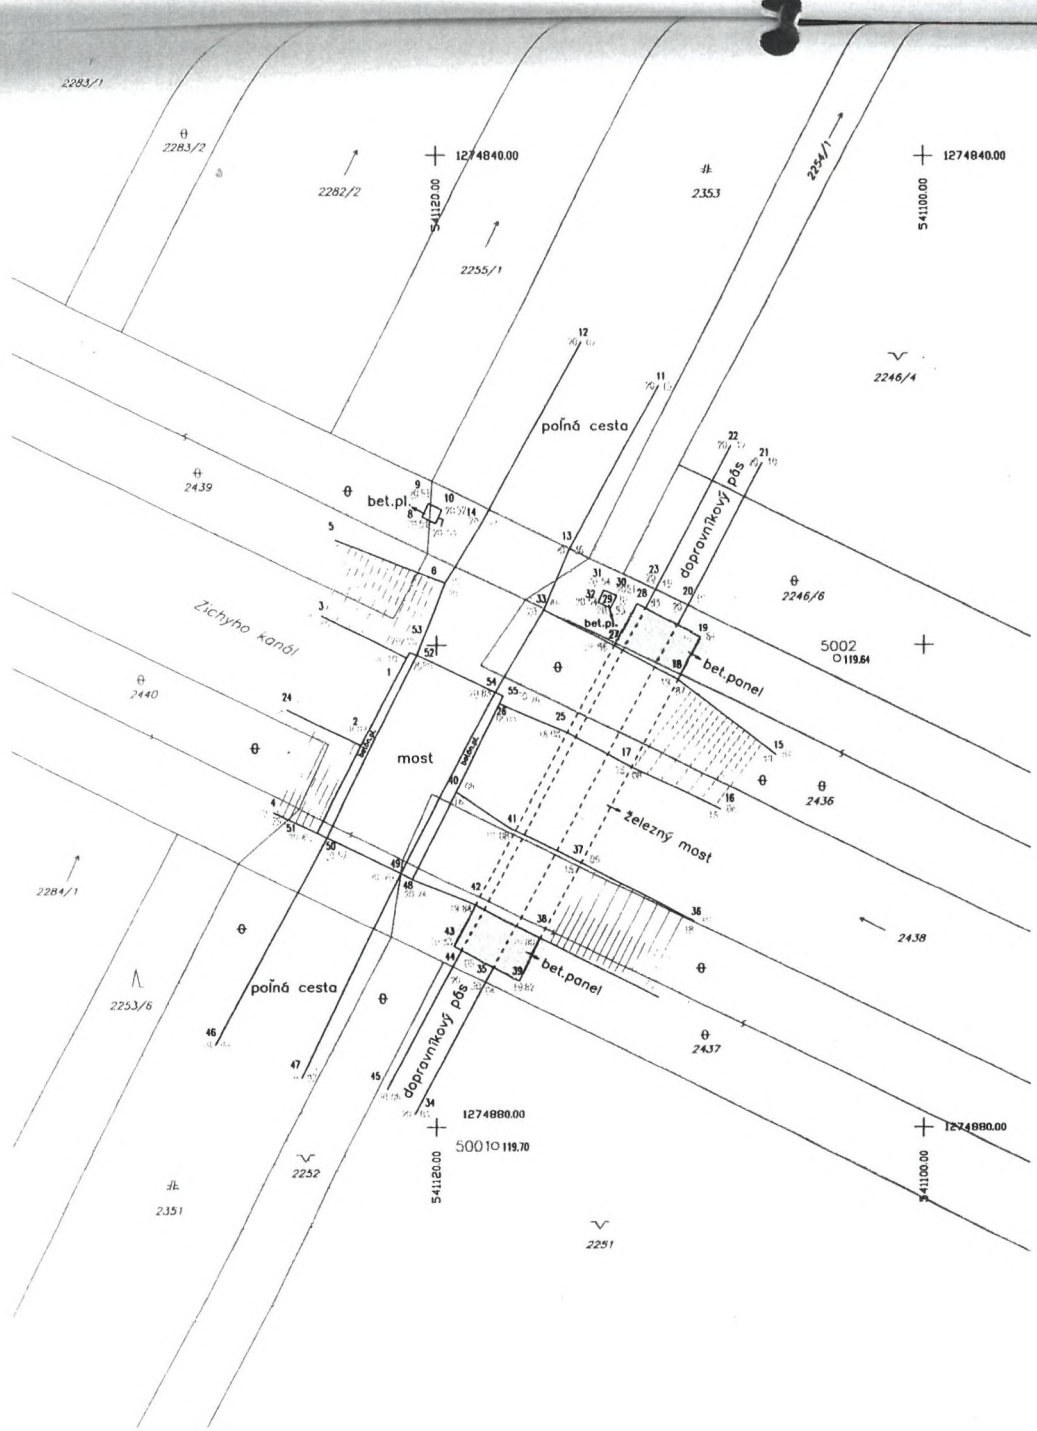

LEGENDA

- r      podrobný bod
- Λ      orná pôda
- θ      lesná pôda
- #      neplodná pôda
- ↘      Cesta + komunikácia
- ∨      povrchová baňa
- vodný tok
- hranica KNC pozemku

Súradnicový systém :      JTSK (realizácia S-JTSK)  
 Výškový systém :      Malt po vyrovnaní

Trieda presnosti mapovania :      3  
 Mapa vykazuje stav ku dňu :      9.8.2018



Náležitosti a presnosťou zodpovedá predpisom

Meral: <i>lr</i>	Autorizačne overil:	<b>ING. DANIEL TURCÁR</b> - geodetické práce 68, 925 27 Veľký Grob Tel.č.: +421908189098 E-mail: daniel.turcar@gmail.com
Spracoval: <i>Ing.</i>	Ved. st.:	
Názov zákazky:	<b>Polohopisné a výškopisné zameranie dopravníkového pásu cez Žichyho kanál vo Veľkom Grobe</b>	
Časť:	<b>Grafické znázornenie</b>	
Príloha:	Mierka 1:200	Súprava 1
Účelová mapa	Príloha 1	



SLOVENSKÝ  
VODOHOSPODÁRSKY  
PODNIK, štátny podnik

PRÍLOHA C-2.

SLOVENSKÝ VODOHOSPODÁRSKY PODNIK, štátny podnik  
Odštepny závod Bratislava  
Karloveská 2, 842 17 Bratislava



ILKA s.r.o.  
900 50 Kráľová pri Senci

Váš list/zo dňa

Naše číslo  
CS SVP OZ BA  
11/2019/11

Vybavuje/linka  
0

Bratislava  
25.1.2019

**Vec: „Žiadosť o stanovisko – projekt stavby Dopravník ILKA“ - vyjadrenie.**

Na Slovenský vodohospodársky podnik, š.p., OZ Bratislava bola doručená žiadosť o stanovisko k projektovej dokumentácii stavby „Dopravník ILKA“, ku ktorej vám zasielame nasledujúce vyjadrenie a požiadavky správcu toku.

V zmysle nášho predchádzajúceho vyjadrenia CS SVP OZ BA 53/2018/124/104 zo dňa 10.08.2018 trváme na dodržaní nasledujúcej podmienky „...spodný okraj premostenia musí byť vo výške 0,50 m nad brehovou čiarou kanála Boldog – Sládkovičovo (Zichyho potok). Následne bude vlastník stavby vykonávať povinnosti vyplývajúcu z §47 odst.3 zákona č.364/2004 Z.z. o vodách, to znamená, že vlastník stavby je povinný na vlastné náklady dbať o jej riadnu údržbu a statickú bezpečnosť, aby neohrozovala plynulý odtok vôd, zabezpečiť ju pred škodlivými účinkami vôd, splaveninami a ľadom, odstraňovať nánosy a prekážky vo vodnom toku brániace jeho nehatenému odtoku. V zmysle uvedeného údržbu profilu koryta vodného toku pod telesom križovania bude vykonávať vlastník alebo správca stavebného objektu. Požadujeme, aby vlastník technickej konštrukcie zabezpečoval prietoknosť profilu toku pred premostením a čistenie profilu koryta toku od nánosov pod premosťovacou konštrukciou a na dĺžke min. 5,0 m pred a za mostnou konštrukciou. Pri tomto riešení požadujeme zabezpečiť pre správcu toku neobmedzenú možnosť prejazdu najkratšou možnou trasou...“. Zároveň nesúhlasíme s akýmkoľvek zásahom do koryta vodného toku.

Pri splnení týchto podmienok nemáme námietky voči inštalácii požadovaného zariadenia.

Toto vyjadrenie správcu toku nenahrádza vyjadrenie, súhlas ani rozhodnutie orgánov štátnej správy.

S pozdravom

SLOVENSKÝ VODOHOSPODÁRSKY PODNIK  
Ing. Jozef Dúcz  
riaditeľ OZ Bratislava

Na vedomie: VHE, SVV Šamorín

15

Podnik je zapísaný v Obchodnom registri  
Okresného súdu Banská Bystrica  
oddiel Pš, vložka číslo 713/S

Identifikačné údaje:  
IČO 36022047  
DIČ 202008213  
IČ DPH SK 2020066213

Bankové spojenie:  
Všeobecná úverová banka, a. s.  
IBAN: SK72 0200 0000 0028 6002 6557  
BIC: SUBASKBX

Účet:  
riaditeľa OZ  
technického námestníka  
ekonomického námestníka  
dispečing

Telefón:  
02/6542 1462  
02/6542 2250  
02/6542 1960  
055/633 5424

Fax:

Email:  
ozbratislava@svp.sk  
tpn.ozba@svp.sk  
en.ozba@svp.sk  
dispecing.dunaj@svp.sk




PRÍLOHA C.3.



SLOVENSKÝ  
VODOHOSPODÁRSKY  
PODNIK, štátny podnik

SLOVENSKÝ VODOHOSPODÁRSKY PODNIK, štátny podnik  
Odštepny závod Bratislava  
Karloveská 2, 842 17 Bratislava



ILKA s.r.o.  
455  
900 50 Kráľová pri Senci

Váš list zn./zo dňa  
08.08.2018

Naša značka  
CS SVP OZ BA  
53/2018/124/104

Vybavuje/linka

Bratislava, dňa  
13.08.2018

CZ 74419/2018

Vec: „Nelegálne umiestnenie pásového dopravníka nad kanálom Boldog – Sládkovičovo (Zichyho potok)“ – vyjadrenie

SLOVENSKÝ VODOHOSPODÁRSKY PODNIK, š. p., OZ Bratislava ako správca vodohospodársky významných vodných tokov a prislúchajúceho povodia predkladá k žiadosti DÚR a DSP „Nelegálne umiestnenie pásového dopravníka nad kanálom Boldog – Sládkovičovo (Zichyho potok)“ nasledovné zásadné pripomienky:

1. Zásadne nesúhlasíme s legalizáciou zrealizovanej stavby premostenia vodného toku Boldog – Sládkovičovo (Zichyho potok) v súčasnej podobe a technickom prevedení. Predmetná stavba značne obmedzuje prevádzku pri plynulom prechode pozdĺž vodného toku a konštrukciou premostenie priamo zasahuje do prietočného profilu vodného toku.
2. Požadujeme rešpektovať a dodržať obojstranný 10,0 m pobrežný pozemok od vodohospodársky významného vodného toku kanál Boldog – Sládkovičovo (Zichyho potok). V tomto území nie je možné umiestňovať vedenia a zariadenia technickej infraštruktúry, stavby trvalého charakteru vrátane pevného oplotenia a súvislú vzrastlú zeleň. Pobrežný pozemok sa stanovuje z dôvodu zabezpečenia prístupu mechanizácie správcu toku k údržbe koryta toku a z dôvodu povodňovej prevencie.
3. Detail križovania požadujeme riešiť pri zachovaní podjazdnej výšky min. 4,2 m pre mechanizáciu správcu toku s podmienkou umiestnenia budúcich podpier - pilierov pásového dopravníka vo vzdialenosti  $\geq 10$  m od brehových čiar.
4. V prípade, že nebude v plnom rozsahu dodržaný a splnený bod č. 3, požadujeme križovanie zrealizovať v súlade s STN 736822 Križovania a súbehy vedení s vodnými tokmi, t. j. spodný okraj premostenia musí byť vo výške 0,50 m nad brehovou čiarou kanála Boldog – Sládkovičovo (Zichyho potok). Následne bude vlastník stavby vykonávať povinnosti vyplývajúce z §47 odst.3 zákona č.364/2004 Z.z. o vodách, to znamená, že vlastník stavby je povinný na vlastné náklady dbať o jej riadnu údržbu a statickú bezpečnosť, aby neohrozovala plynulý odtok vôd, zabezpečiť ju pred škodlivými účinkami vôd, splaveninami a ľadom, odstraňovať nánosy a prekážky vo vodnom toku brániace jeho nehatenému odtoku. V zmysle uvedeného údržbu profilu koryta vodného toku pod telesom križovania bude vykonávať vlastník alebo správca stavebného objektu. Požadujeme,

Podnik je zapísaný v Obchodnom registri  
Okresného súdu Banská Bystrica  
Výhraditeľ P.Š., vkladateľ číslo 712/5  
IČO 36022047

DIC / IČ DPH  
202006213  
SK ZÚČVOPK 13

Bankové spojenie:  
Všeobecná úverová banka a.s.  
IBAN: SK31 1200 0000 0002 0002 0001  
BIC: SUBASKBX

Účesť:  
rieditel OZ  
technický inžinier  
ekonomický námestník  
dispečing

Telefón:  
02 / 602 92 301  
02 / 602 92 302  
02 / 602 92 308  
02 / 602 92 309

Fax:  
E-mail:  
ozbratislava@svp.sk  
ipri.vzdelavanie@svp.sk  
en.ozba@svp.sk  
dispecing.dumaj@svp.sk

aby vlastník technickej konštrukcie zabezpečoval prietochnosť profilu toku pred premostením a čistenie profilu koryta toku od nánosov pod premostovacou konštrukciou a na dĺžke min. 5,0 m pred a za mostnou konštrukciou. Pri tomto riešení požadujeme zabezpečiť pre správcu toku neobmedzenú možnosť prejazdu najkratšou možnou trasou. V zmysle vyššie uvedených podmienok musí byť vypracovaný a predložený na odsúhlasenie a schválenie projekt stavby.

5. Ku kolaudačnému konaniu požadujeme odovzdať našej organizácii projekt skutočného vyhotovenia križovania s vodným tokom a taktiež porealizačné geodetické zameranie tejto stavby v grafickej aj digitálnej forme.

6. Umiestnenie pásového dopravníku na pozemkoch v správe našej organizácie (vodný tok s pobrežnými pozemkami) požadujeme ošetriť zmluvným vzťahom uzatvoreným s našou organizáciou. Kontaktujte

7. Sme toho názoru, že nepostačuje vyjadrenie správcu toku, ale z dôvodu zásahu do prietochného profilu bude nutné vodoprávne rozhodnutie príslušného orgánu štátnej vodnej správy.

8. V prípade, že budú pri opätovnej výstavbe dotknuté pobrežné pozemky vodného toku, požadujeme po zrealizovaní výstavby navrátiť pobrežné pozemky do pôvodného stavu.

9. Realizáciou navrhovanej aktivity nesmie dôjsť k zhoršeniu (znečisteniu) kvality povrchových vôd a podzemných vôd v zmysle zákona č. 364/2004 Z. z. o vodách.

Predmetnú stavbu požadujeme bezodkladne prispôsobiť uvedeným požiadavkám a predložiť na SLOVENSKÝ VODOHOSPODÁRSKY PODNIK, š. p., OZ Bratislava alternatívne návrhy premostenia vodného toku kanála Boldog – Sládkovičovo (Zichyho potok) v zmysle stavebného a vodného zákona, na posúdenie.

Toto vyjadrenie správcu toku nenahrádza vyjadrenie, súhlas ani rozhodnutie orgánov štátnej správy.

S pozdravom

S  
17  
Ing. Jozef Dúcz  
riaditeľ OZ Bratislava