


Príloha č. 1
k Zmluve o nájme
parkovacích miest

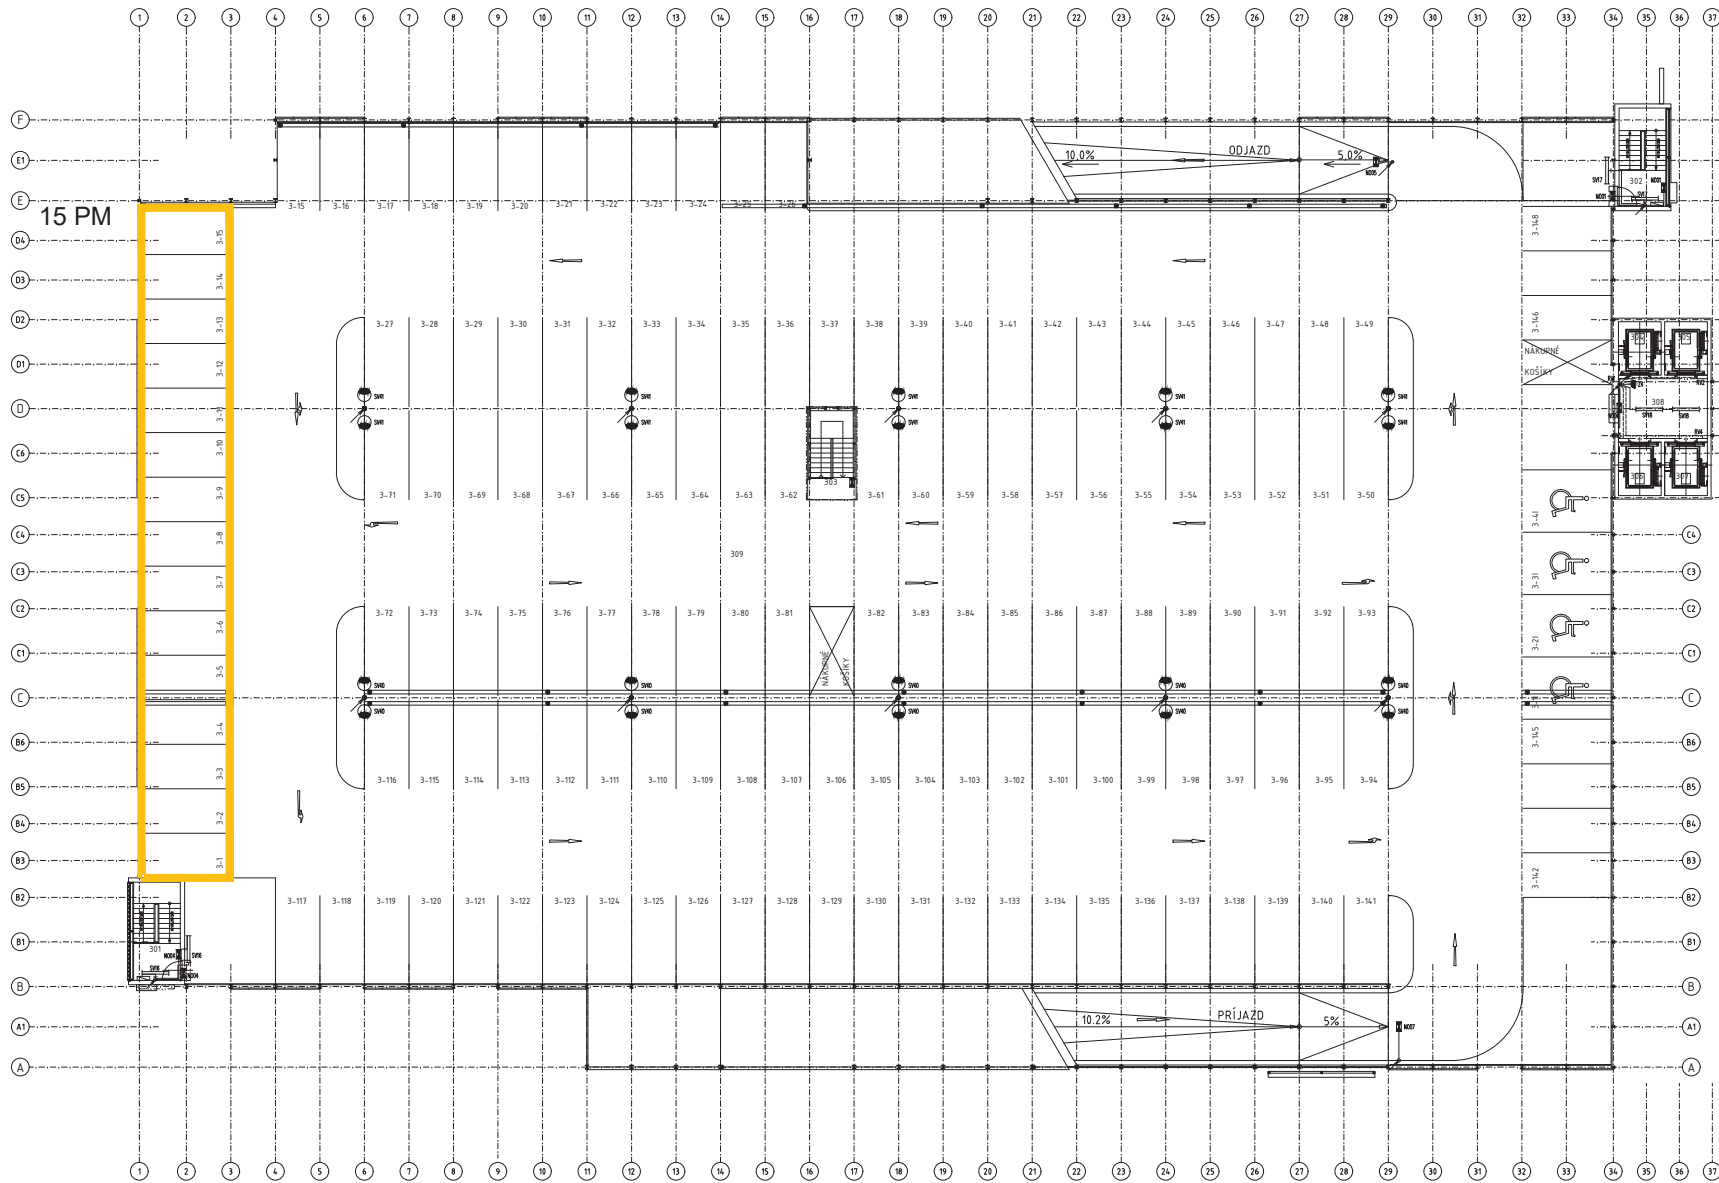

LEGENDA


LEGENDA MIESTNOSTÍ :

Č.Č.	MIESTNOSŤ	PLŔCHIA /ZDVM
301	SCHODISKO 1	16.74
302	SCHODISKO 2	16.74
303	SCHODISKO 3	12.56
304	VÝŤAH 1	7.20
305	VÝŤAH 2	7.20
306	VÝŤAH 3	7.20
307	VÝŤAH 4	7.20
308	PREDENKA VÝŤAHU	16.80
309	PARKOVACE STÁŤIA + KOMUNIKÁČIE	3.862.10
	OSTŔOVNÁ PLOCHA :	3.949.58

POČET PARKOVACÍCH MIEST : 148
 POČET PARKOVACÍCH MIEST PRI TELESNE POSTIHŤIVÝCH : 4
 POČET PARKOVACÍCH MIEST SPOLU : 152

INDEX

INDEX	DÁTUM	PROF	POPIS ZMENY
00	14.04.09	ARCH	DOPLNENIE NA STAVEBNÉ POVOLENIE

REALIZAČNÁ DOKUMENTÁCIA	DOKUMENTÁCIA SKUTOČNÉHO STAVU	ARCHÍV SPOLNOSTI

BpV ±0,000=135,500

Projekt skutočného vyhotovenia

GOLDBECK s. r. o.
 DVOJKAPENIA 9, SK-82 107 BRATISLAVA
 TEL.: 00421 (0) 48 64 20 44 FAX: 00421 (0) 48 64 20 40

STAVENIE:	Kaučland Slovenská Republika v.a.s. Troyavská cesta 47/A 831 04 Bratislava	PROJEKTANT:	ENERKONT s.r.o. Hviezdoslavská 14 827 14 Bratislava Projektant: Ing. Vladimír Jardo Ing. Jaroš Štrab, Ing. Miloš Červenka	STAVBA:	TROJPODLAŽNÉ OTVORENÉ PARKOVACIE PLOCHY-KAUČLAND, TRŔNÁVSKA CESTA BRATISLAVA-NOVÉ MESTO (parcela č.1513B/58, kat. územie Nové mesto)	OBAR:	PŔDORYS 3. NP	PLÁN-WE:No	BR0134	EL	II-III	3.NP	05	00	1:150
BR0134	EL	II-III	3.NP	05	00	1:150					BR-134				

