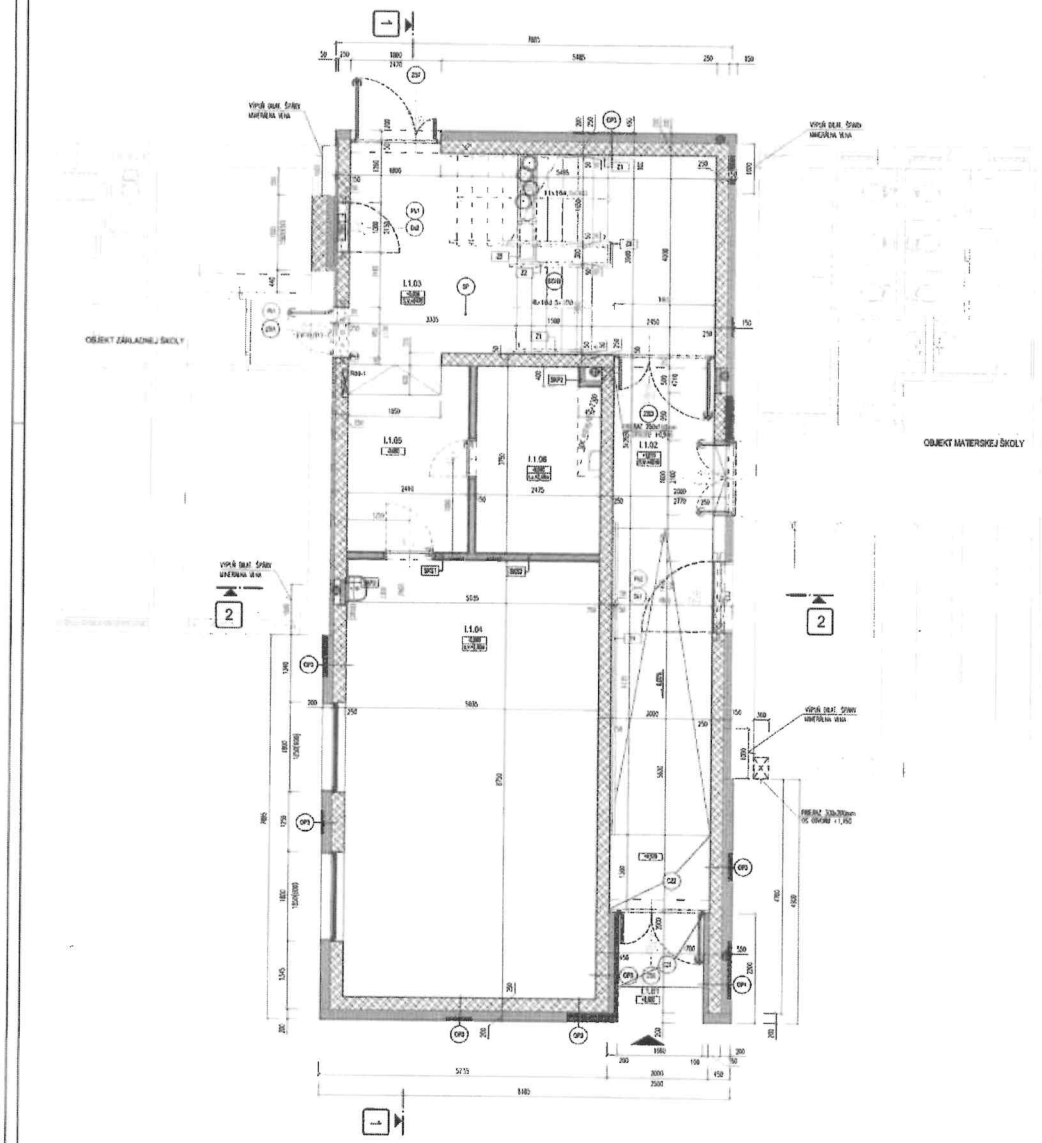

LEGENDA MIESTNOSTI 1.NP /SO 01 PREPOJOVACÍ KRČOK:

ČÍSLO MIESTN.	ÚČEL MIESTNOSTI	PLOCHA m²	ČÍSL. PODLAHY	PODLAHA	SOKLIK LIŠTY OBKLADY	STENY	STROPY	POZNÁMKA
L1.01	ZÁVETRIE	3,15		BETÓNOVÁ DLAŽBA				
L1.02	CHODBA	12,54	P1	PRÍRODNÉ LINOLEUM	A1	D1/H1	D1/H1	
L1.03	VSTUPNÁ HALA SO SCHODISKOM	26,6	P1	PRÍRODNÉ LINOLEUM	A1	D1/H1	D1/H1	
L1.04	SEMINÁRNA MIESTNOSŤ	44,05	P1	PRÍRODNÉ LINOLEUM	A1	D1/H1	D1/H1	
L1.05	CHODBA	9,63	P1	PRÍRODNÉ LINOLEUM	A1	D1/H1	D1/H1	
L1.06	SKLAD	9,18	P1	PRÍRODNÉ LINOLEUM	A1	D1/H1	D1/H1	
ÚŽITKOVÁ PLOCHA SPOLU		114,85 m²						
EXTERIÉROVÁ PLOCHA SPOLU		3,34 m²						
ZASTAVANÁ PLOCHA		130,50 m²						

LEGENDA SADROKARTONOVÝCH KONŠTRUKCIÍ

	OZNAČENIE	KÓD KONŠTR.	POŽIAR. STATICKÁ	SKLADBA KONŠTRUKCIE	MINERÁLNA IZOLÁCIA	HRÚBKA PRIEČKY	NEHRIEZ. VNÚTORNÉ	POŽIARNA ODOLNOSŤ
SADROKARTÓNOVÉ UKLADACIE PRIEČKY								
	SPS1	SK 16	CW 100	2x RIGIPS RB 12,5 + CW100 + 2x RIGIPS RB 12,5	100	150	56	EI 60
	SPS2	SK 16	CW 100	2x RIGIPS RB 12,5 + CW100 + 2x RIGIPS RDI 12,5	100	150	56	EI 60

	OZNAČENIE	KÓD KONŠ.	POŽIAR. STATICKÁ	SKLADBA KONŠTRUKCIE	MINERÁLNA IZOLÁCIA	HRÚBKA KONŠTRUK.	NEHRIEZ. VNÚTORNÉ	POŽIARNA ODOLNOSŤ
SADROKARTÓNOVÉ PREDSADENÉ A ADAPTAČNÉ STENY								
	SKP1	GK 31	CW 100	2x RIGIPS RB 12,5 + CW100	-	150		
	SKP2	GK 31	CW 100	2x RIGIPS RB 12,5 + CW100	-	150		

SADROKARTÓNOVÉ KONŠTRUKCIE REALIZOVAŤ PODĽA PLATNÝCH TECHNOLÓGICKÝCH PREDPISOV, KRITICKÝCH DILATOVAŤ OD OSTATNÝCH KONŠTRUKCIÍ PREPOJOVACÍM TESNÍŠNÍM A POMOCOU PLASTOVÝCH HMOTNÝCH KOTVIACICH PRVKOV. NA UPEVNENIE ŽIARIVIEL VYTVORIŤ KONŠTRUKCIU Z UA PROFILOV, POUŽIŤ SYSTÉMOVÉ PRVKY KONŠTRUKCIE NA UCHYTENIE ZARIADZOVACÍCH PREDMETOV ČI VYTVÁRAŤ PODĽA AP V PRÍSTUPOCH SO ZVÝŠENOU VZDUŠNOU VLHKOSŤOU JE NUTNÉ NAHRADIŤ DOSKU KNAUF GREEN RESP. KNAUF RED GREEN SADROKARTÓNOVÚ DOSKU KNAUF GREEN RESP. KNAUF RED GREEN STUPEŇ KVALITY POVRCHU SADROKARTÓNOVÝCH KONŠTRUKCIÍ Q2

LEGENDA POVRCHOVÝCH ÚPRAV:

SOKLE:
- A1 - SOKEL Z PRÍRODNÉHO LINOLEA v=100mm
- A2 - SOKEL Z HETEROGÉNNEHO PROTIŠMYKOVÉHO VINYLU, v=100mm

OBKLADY:
- C1 - OBKLAD STIEN Z PRÍRODNÉHO LINOLEA, VÝŠKA OBKLADU 2000mm
- C2 - OBKLAD STIEN Z HETEROGÉNNEHO PROTIŠMYKOVÉHO VINYLU, VÝŠKA OBKLADU PO STROP TESNÍCA IZOLÁCIA FLEXICRET A ZÁKLADNÝ SYLVÁRSKY NÁTER GRUNDOFIXGOR. VYTIAHNÚŤ NA SOKEL 100mm V PRIESTR SPRCHOVACIEHO KÚTA v=2200mm

OMIETKY:
- O1 - JEMNÁ JEDNOVRSTVOVÁ SÁDROVÁ OMIETKA BAUPUT RATIOGLATT (hr.2mm, VYSTUŽENÁ SKLOTEXTÍLNOU PRIEŽINOU. PODKLAD PENETRAČNÝ NÁTER RESP. REGULÁTOR NASIAKAVOSTI BAUPUT GRUND

MALBY:
- M1 - UMÝVATEĽNÝ NÁTER DULUX BIELY V DVOCH VRSTVÁCH. SEN PRÍSTENKY, STENY, OMIETKY

LEGENDA MATERIÁLOV:

- ŽELEZOBETÓNOVÉ KONŠTRUKCIE, PODKLADNÝ BETÓN, TRIEDU BETÓNU A SPOSOB VYSTUŽENIA NA KONŠTRUKCIÍ PREDPÍSUJE PD STATIKAR /VYDPO-STATIKA/
- BETÓNOVÉ KONŠTRUKCIE TRIEDU BETÓNU PREDPÍSUJE PD STATIKAR /VYDPO-STATIKA/
- MÚROVÉ hr 300mm, Z PRESNÝCH KERAMICKÝCH TVÁROV (250x300x249 PIDMU) NA TENKOVRSTVÚ LEPIACU MALTU (10,8MPa)
- MÚROVÉ hr 250mm, Z PRESNÝCH KERAMICKÝCH TVÁROV (375x250x249 PIDMU) NA TENKOVRSTVÚ LEPIACU MALTU (10,8MPa)
- ŠTRKOVÁ VRSTVA hr.16-32mm
- HLINITÝ TERÉN
- ŠTRKOVÁ VRSTVA hr 0-32mm
- ZHUTNENÝ NÁSYP ZEMINOU PO VRSTVÁCH max 150-300mm NA 0,25MPa
- SADROKARTÓNOVÁ PRIEČKA HR. 150 mm, PRESNÁ SKLADBA SÁDROKARTÓNOVÝCH PRIEČOK VŠ. LEGENDA SADROKARTÓNOVÝCH KONŠTRUKCIÍ ZVUKOVÁ IZOLÁCIA Z MINERÁLNEJ VLNY, POŽIARNA ODOLNOSŤ PODĽA POŽIADAVKY PBS9
- TEPELNÁ IZOLÁCIA (PERIMETRÓN, EXTRUDOVANÝ PO, VSTRÍKOM, MINERÁLNA VLNA) PRESNÝ TYP POUŽITEJ IZOLÁCIE VŠ, SKLADBY KONŠTRUKCIÍ A LEGENDA

POZNÁMKY:
AKÉKOĽVEK ZMENY OPROTI PROJEKTOVEJ DOKUMENTÁCII JE POTREBNÉ VOPRED ODSÚHLASIŤ S PROJEKTANTOM. VŠETKY ROZMERY NA STAVBE PREMERAŤ, PRÍPADNÉ ROZDIELY KONZULTOVAŤ S PROJEKTANTOM !!!

± 0,000=141,18 | **SO 01 - PREPOJOVACÍ KRČOK**

A.S.PROJEKT – dop
S.R.O.
HORSKÁ 11
831 52 BRATISLAVA
tel.: +421 2 390 55 443

AUTOR PROJEKTU: Ing.arch. R. Gonos, OGA design graphic architecture s.r.o.
VYPRACOVAL: Ing. I. TOMHAUZER, PhD.
ZODP. PROJEKTANT: Ing. I. TOMHAUZER, PhD.
KRESLIL: M. BABEĽA
PROFESIA: ARCHITEKTÚRA A STAVEBNÉ KONŠTRUKCIE
DÁTUM: 10/2021
FORMÁT: 6xA4

PROJEKT: **PRÍSTAVBA PREPOJOVACIEHO KRČKA A TELOCVIČNE PRE ZŠ A MŠ CHORVÁTSKY GROB**

MIESTO STAVBY: Chorvátsky Grob, Školská 4, 900 25 k.ú Chorvátsky Grob, parc č. 3957/3, 3957/1, 3959/8, 3959/6
INVESTOR: Obec Chorvátsky Grob, Námestie Jozefa Andreja 12, Chorvátsky Grob, 900 25
VÝKRES: PÔDORYS 1.NP
STUPEŇ PD: DOKUMENTÁCIA SKUTOČNÉHO VYHOTOVENIA STAVBY
ČÍS. ZAK: 11-2020
MIERKA: 1:50
ČÍS. VÝK: A-02