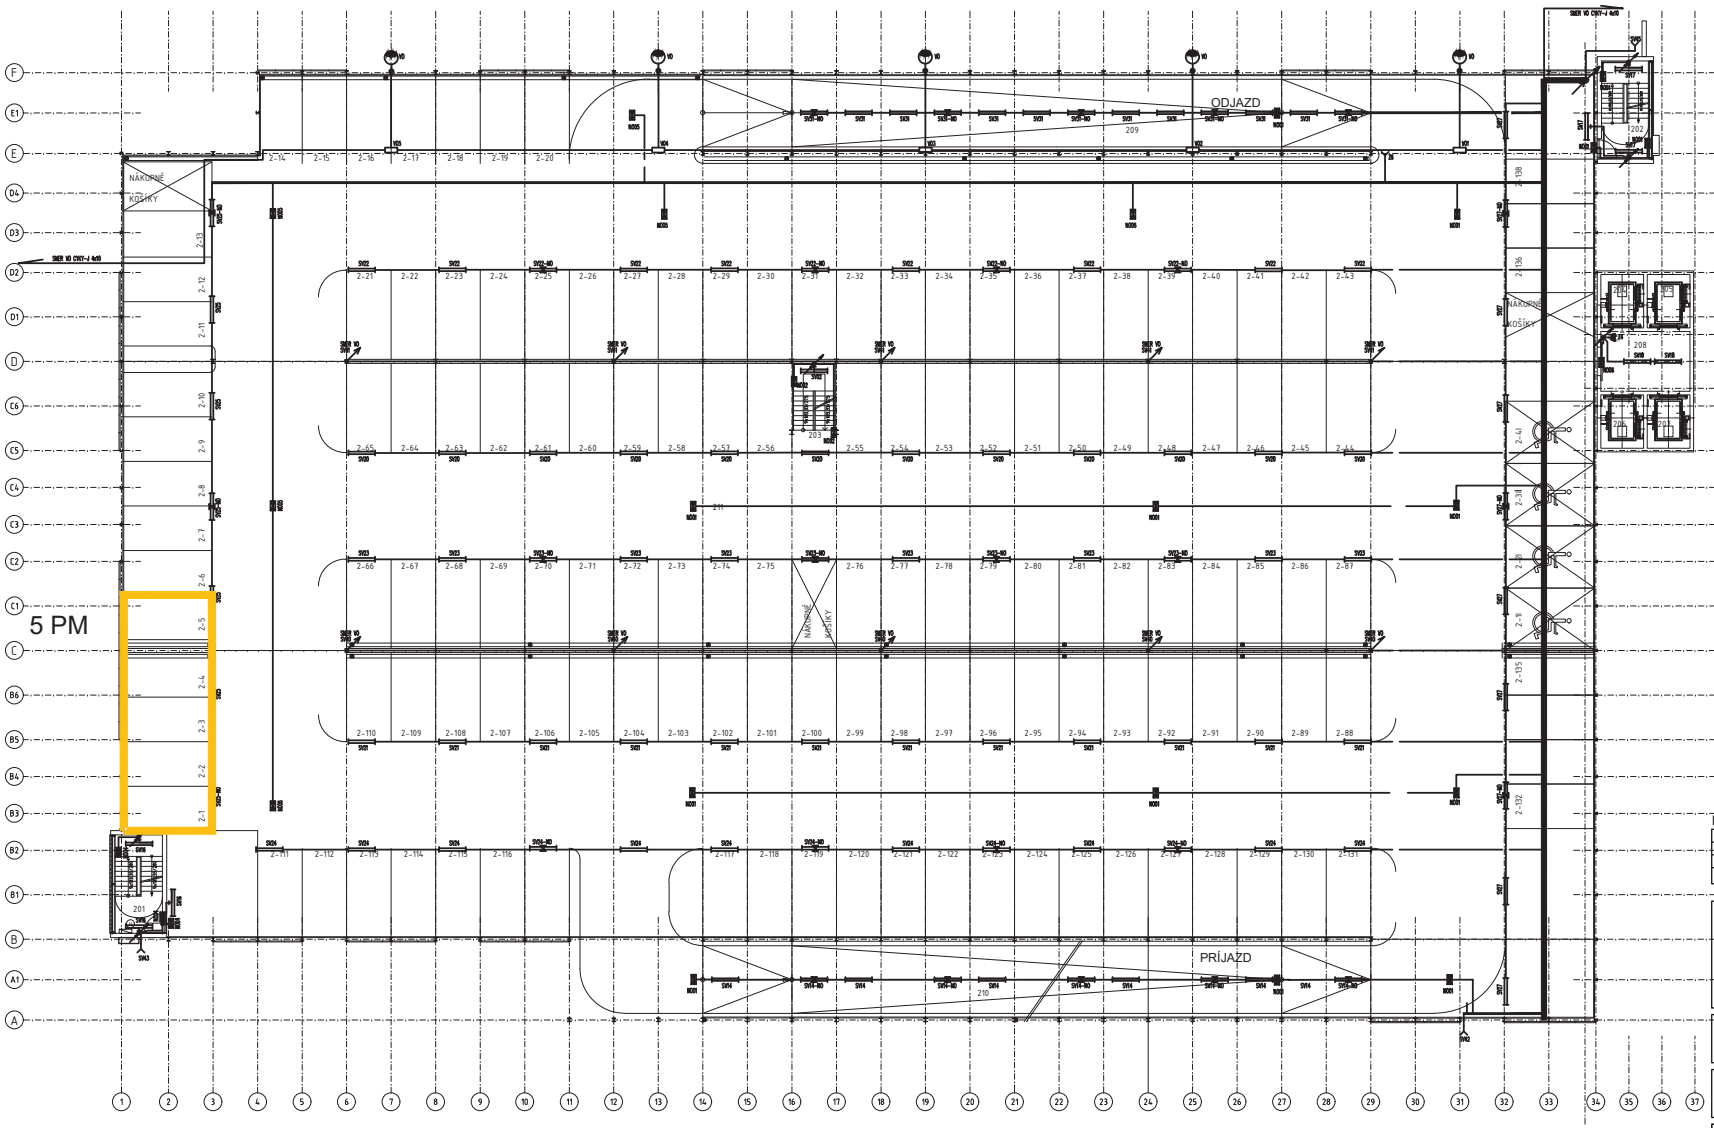

LEGENDA

LEGENDA MIESTNOSTÍ :

ČÍM.	MIESTNOSŤ	PLOCHA /M2/
201	SCHODISKO 1	14,74
202	SCHODISKO 2	14,74
203	SCHODISKO 3	12,50
204	VÝŤAH 1	7,20
205	VÝŤAH 2	7,20
206	VÝŤAH 3	7,20
207	VÝŤAH 4	7,20
208	PREDSIENKA VÝŤAHU	16,80
209	RAMPA - ODJAZD	161,24
210	RAMPA - PRÍJAZD	197,74
211	PARKOVACIE STÁTIA + KOMUNIKÁCIE	3.787,64
	ÚŽITKOVÁ PLOCHA :	4.234,20

POČET PARKOVACÍCH MIEST : 138
POČET PARKOVACÍCH MIEST PRE TELESNE POSTIHNUTÝCH : 4
POČET PARKOVACÍCH MIEST SPOLU : 142

INDEX

INDEX	DÁTUM	PROF	POPIS ZMENY
00	14.04.09	ARCH	DOKUMENTÁCIA NA STAVEBNÉ POVOLENIE

REALIZAČNÁ DOKUMENTÁCIA | DOKUMENTÁCIA SKUTKOVÉHO STAVU | ARCHÍV SPOLOČNOSTI

BpV ±0,000=135,500

Projekt skutočného vyhotovenia

GOLDBECK s. r. o.
DVOJKRÍŽNA 8, SK-82 107 BRATISLAVA
Tel.: 00421 (2) 45 64 20-84 Fax: 00421 (2) 45 64 20-85

STAVEBNÍK: Kaufland Slovenská Republika v.o.s
Trnavská cesta 41/A
831 04 Bratislava

PROJEKTANT: ENERMONT s.r.o.
Hraničná 14
827 14 Bratislava
Projektant: Ing. Vladimír Jančo
Ing. Juraj Szabo, Ing. Miloš Červenka

STAVBA: TROJPODLAŽNÉ OTVORENÉ PARKOVACIE PLOCHY-KAUFLAND, TRNAVSKÁ CESTA BRATISLAVA-NOVÉ MESTO
(parcela č.15138/58, kat. územie Nové mesto)

OBSAH: PÔDORYS 2. NP

DÁTUM: 24.09.2021

ROZMER VÝKRESU: 8 A4

ČÍSLO ZÁKAZKY:	PLAN-NR.: /No				INDEX	MERKA:
BR0134	EL (PROFESIA)	II-III (ETAPA)	2.NP (PODLAŽIE)	03 (ČÍSLO VÝKRESU)	00	1:150

CAD-MODELL :
PLOTDATA :
BR-134

Príloha č. 1
k Zmluve o nájme
parkovacích miest